


ŘEZ B-B' – NOVÝ STAV

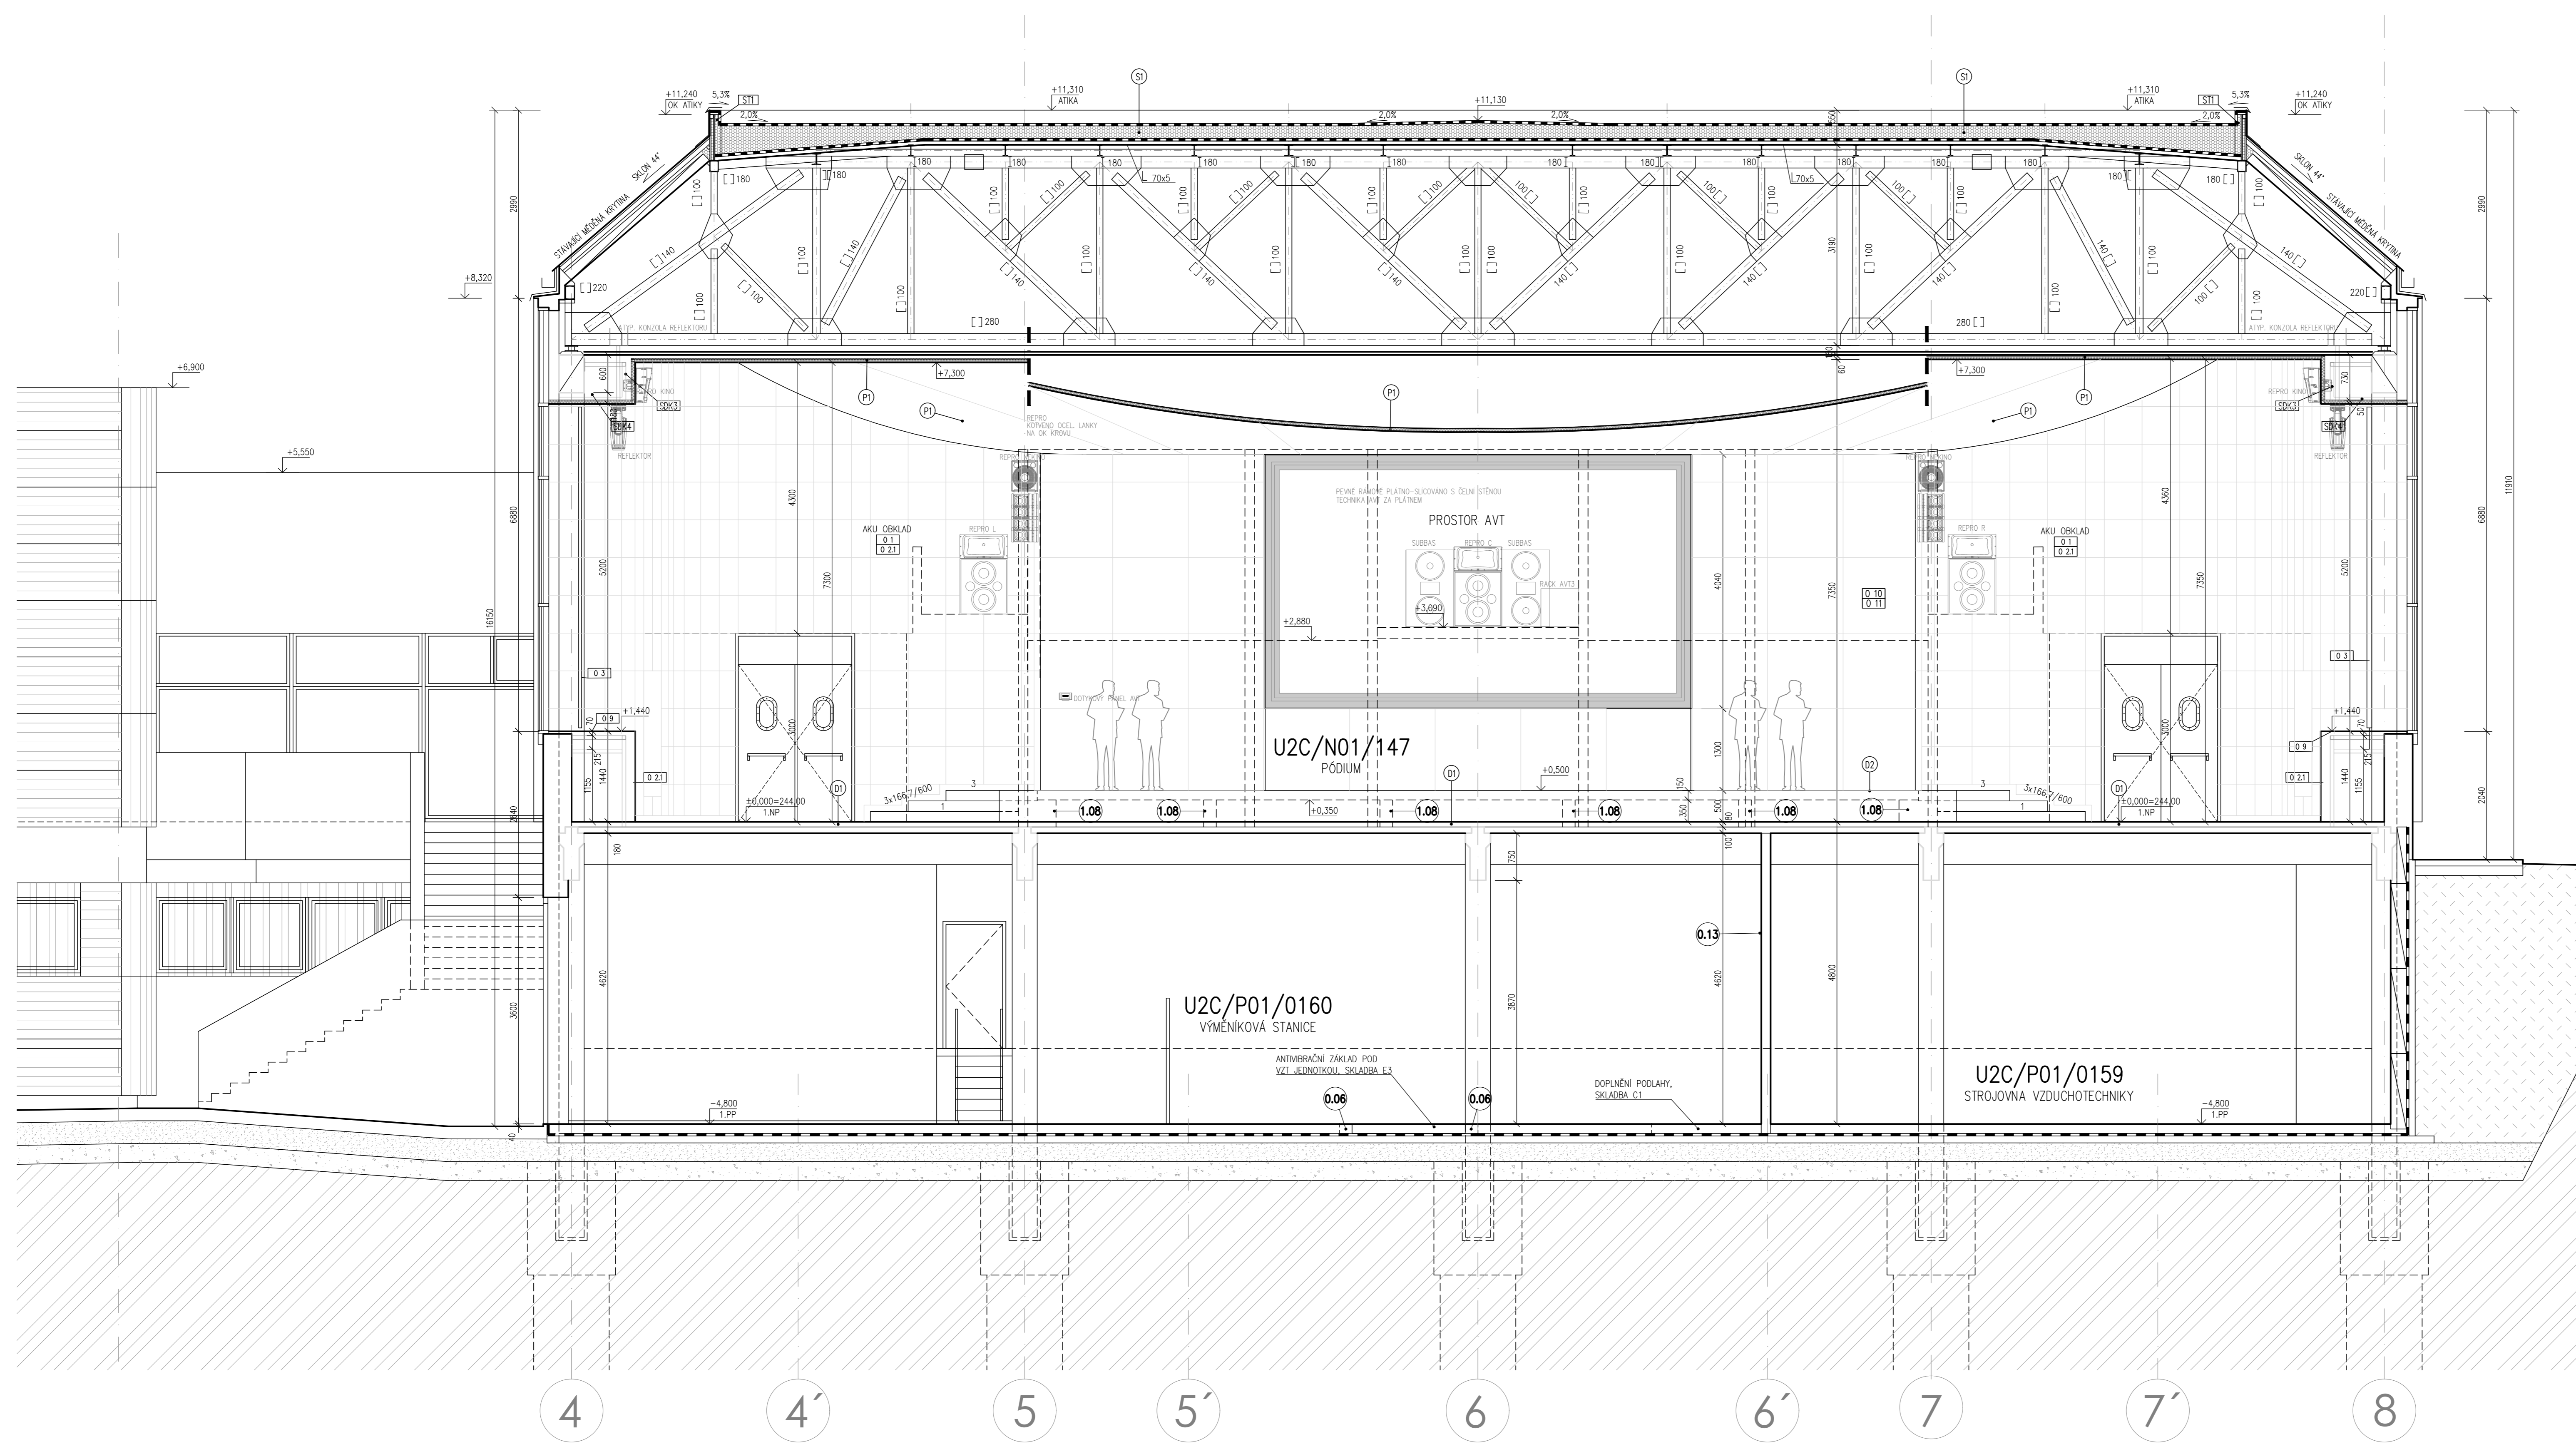

DOKUMENTACE SKUTEČNÉHO PROVEDENÍ STAVBY

±0,000 = ÚROVEŇ PODLAHY V 1.NP

ARCHITECTONICKÉ ŘEŠENÍ	AI-DESIGN, s.r.o. Anižská 108/2 110 00 Praha 1	ING. ARCH. EVA JARČKA ING. ARCH. PETR VÁGNER ING. ARCH. JARA BEČŮŠKA
KLIENT	ING. ARCH. PETR STUJAN	PROJEKT BUDOVNÍ S.R.L., PRAHA A, IČO: 2520 1100
