


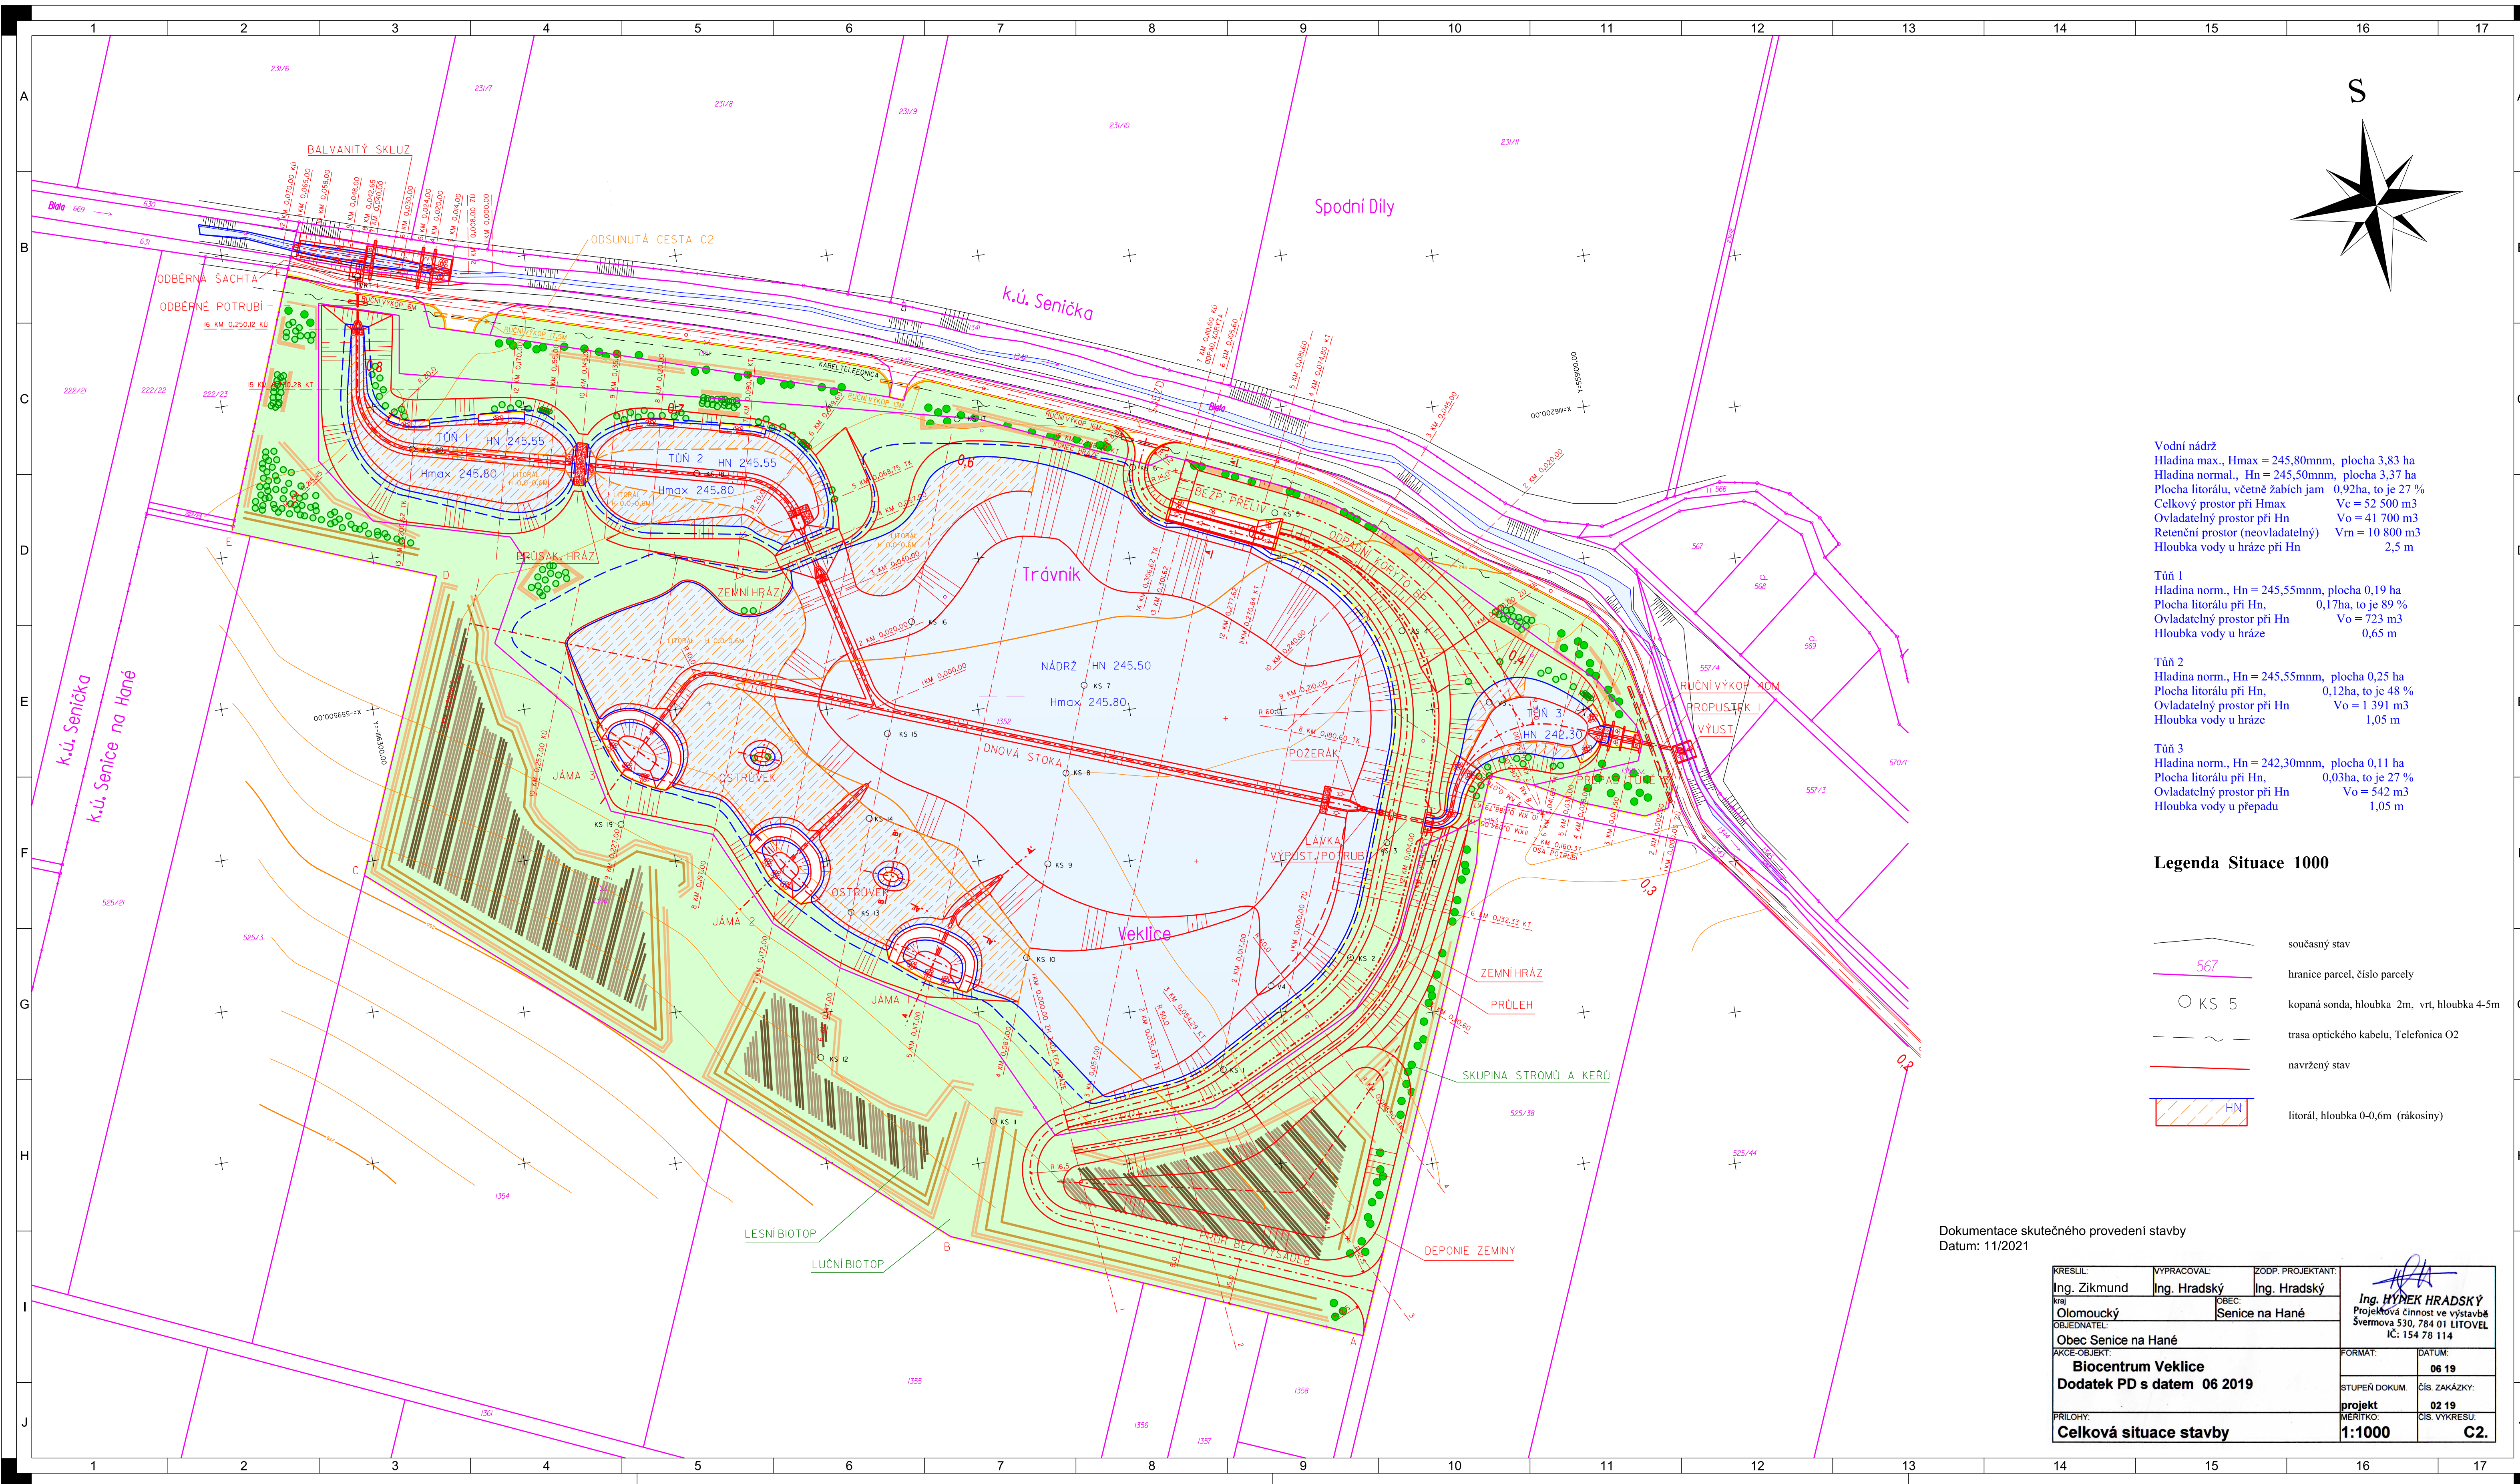

Vodní nádrž
Hladina max., Hmax = 245,80mm, plocha 3,83 ha
Hladina normal., Hn = 245,50mm, plocha 3,37 ha
Plocha litorálu, včetně záblah jam 0,92ha, to je 27 %
Celkový prostor při Hmax Vc = 52 500 m3
Ovladatelný prostor při Hn Vo = 41 700 m3
Retenční prostor (neovladatelný) Vrm = 10 800 m3
Hloubka vody u hráze při Hn 2,5 m

Tůň 1
Hladina norm., Hn = 245,55mm, plocha 0,19 ha
Plocha litorálu při Hn, 0,17ha, to je 89 %
Ovladatelný prostor při Hn Vo = 723 m3
Hloubka vody u hráze 0,65 m

Tůň 2
Hladina norm., Hn = 245,55mm, plocha 0,25 ha
Plocha litorálu při Hn, 0,12ha, to je 48 %
Ovladatelný prostor při Hn Vo = 1 391 m3
Hloubka vody u hráze 1,05 m

Tůň 3
Hladina norm., Hn = 242,30mm, plocha 0,11 ha
Plocha litorálu při Hn, 0,03ha, to je 27 %
Ovladatelný prostor při Hn Vo = 542 m3
Hloubka vody u přepadu 1,05 m

Legenda Situace 1000

- současný stav
- hranice parcel, číslo parcely
- KS 5
- trasa optického kabelu, Telefonica O2
- navržený stav
- litorál, hloubka 0-0,6m (rákosiny)

Dokumentace skutečného provedení stavby
Datum: 11/2021

KRESLIL: Ing. Zikmund	VYPRACOVAL: Ing. Hradský	ZODP. PROJEKTANT: Ing. Hradský	 Ing. HÝNEK HRADSKÝ Projektová činnost ve výstavbě Švermova 530, 784 01 LITOVEL IČ: 154 78 114
Kraj: Olomoucký	OBEC: Senice na Hané		
OBJEDNATEL: Obec Senice na Hané			
AKCE-OBJEKT: Biocentrum Veklice Dodatek PD s datem 06 2019			FORMAT: 06 19
PRÍLOHY: Celková situace stavby			STUPEŇ DOKUM. projekt 02 19
			MERITKO: 1:1000 C2.