


ŘEZ A-A' – NOVÝ STAV

LEGENDA MATERIÁLŮ A PLOCH:

- STÁVAJÍCÍ KONSTRUKCE
- PROSTÝ NEBO SLABĚ VYTUŽENÝ BETON
- ŽELEZOBETON
- DODÁVKA Z CHEL. PLYNCH PÁRENTŮ 230x40x45 mm (P15 MPa), NA MALTU MČ 10,0 MPa
- NOSNÉ VNITŘNÍ ŽDVO Tloušťky 200 mm Z PŘESNYCH POROBETONOVÝCH TVARNIC NA SYSTÉMOVOU TENKOSTĚVNOU MALTU
- NOSNÉ VNITŘNÍ ŽDVO Tloušťky 250 mm Z PŘESNYCH POROBETONOVÝCH TVARNIC NA SYSTÉMOVOU TENKOSTĚVNOU MALTU
- PRŮCHOVÉ ŽDVO Tloušťky 150 mm Z PŘESNYCH POROBETONOVÝCH TVARNIC NA SYSTÉMOVOU TENKOSTĚVNOU MALTU
- PRŮCHOVÉ ŽDVO Tloušťky 100 mm Z PŘESNYCH POROBETONOVÝCH TVARNIC NA SYSTÉMOVOU TENKOSTĚVNOU MALTU
- SVK PRŮJEVY A PŘESŤENÍ: PODROBNÁ SPECIFIKACE JEDNOTLIVÝCH TYPŮ KONSTRUKCÍ DE ODKAZŮ S OZNAČENÍM "SKV" VIT. KONSTRUKCE BUDE JAKO KOMPLEXT PROVEDENA ZE SYSTÉMOVÝCH PROFILŮ, PRÁMKŮ, SPJOVACÍHO MATERIÁLU A TD – POKUD NEBŮ UVEDENO INAK
- AKUSTICKÉ PRŮJEVY, OBLIKY A PŘESŤENÍ: KONSTRUKCE BUDE JAKO KOMPLEXT PROVEDENA ZE SYSTÉMOVÝCH PROFILŮ, PRÁMKŮ, SPJOVACÍHO MATERIÁLU A TD.
- TĚPLENÁ A AKUSTICKÁ IZOLACE (SPECIFIKACE VIZ. SKLADBY KONSTRUKCÍ, POPŘ. POPIS)
- ROSTLY TERÉN
- HYDROIZOLACE
- ZNAČENÍ VÝFVNĚNÍ OTVORŮ S POŽÁRNÍ ODOLNOSTÍ (VIZ D.1.3 POŽÁRNÍ BEZPEČNOSTNÍ ŘEŠENÍ)
- POŽÁRNÍ NASTANÁNÍ STAVAJÍCÍ VÝPRAV (DEE SPECIFIKACE – VIZ. D.1.3 POŽÁRNÍ BEZPEČNOSTNÍ ŘEŠENÍ)
- NÁHRADNĚ MÍSTO PRO UMÍSTĚNÍ PŘÍRODNÍHO HASIČSKOHO PŘÍSTAVU (VIZ D.1.3 POŽÁRNÍ BEZPEČNOSTNÍ ŘEŠENÍ – TECHNICKÁ ZPRÁVA POŽÁRNÍ OCHRANY)
- SKLADBA STĚN

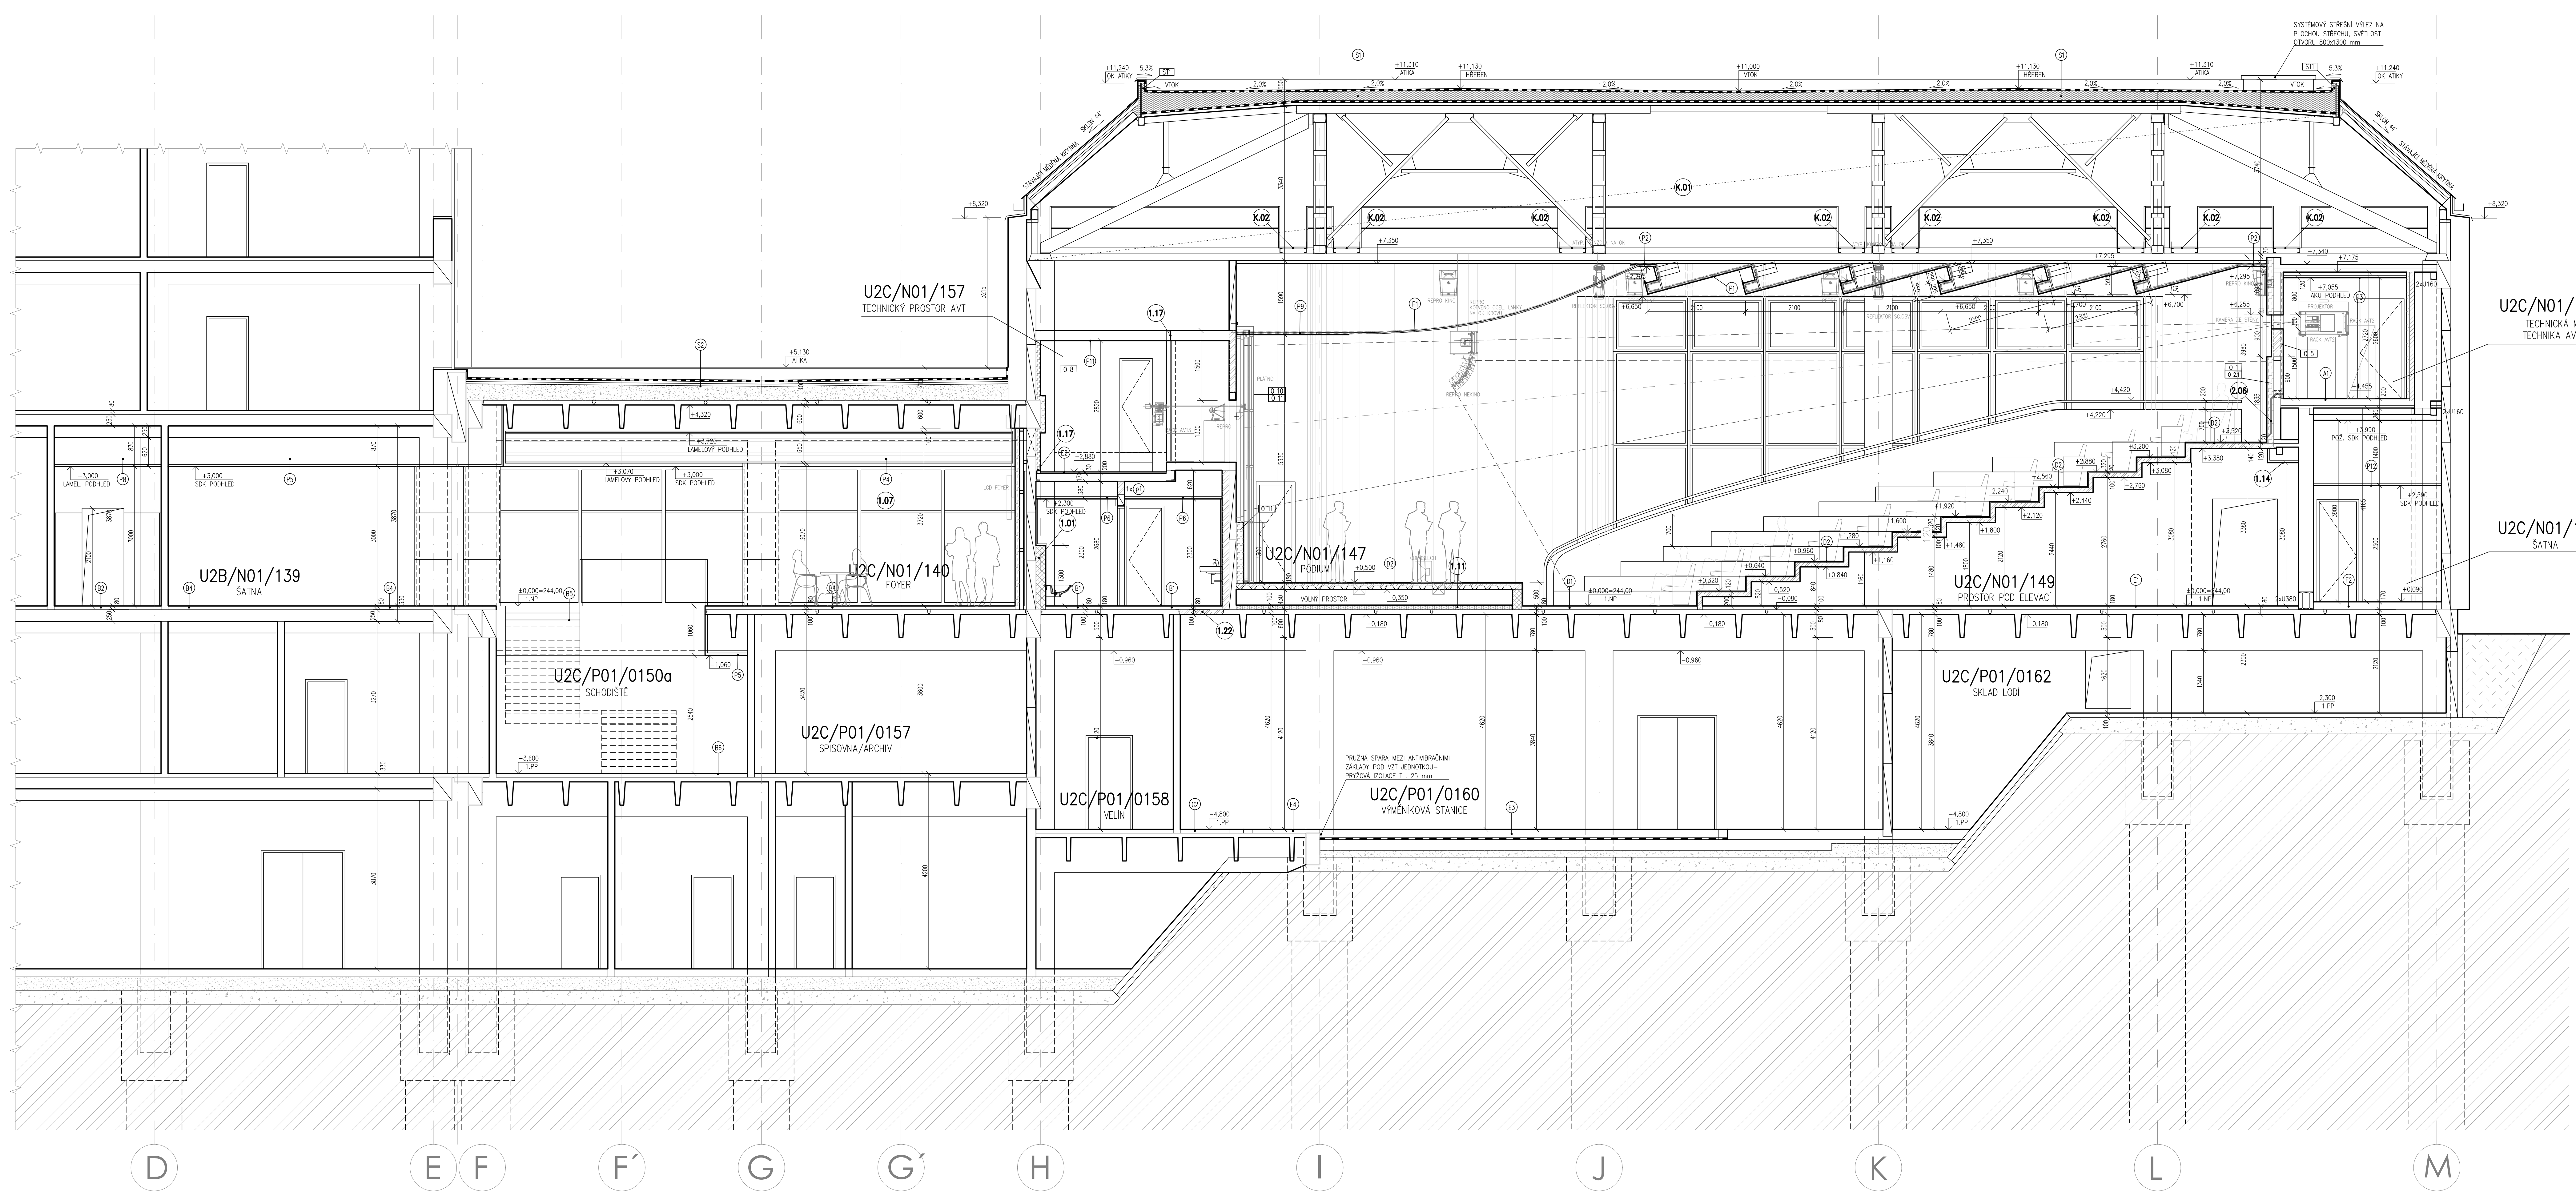

DOKUMENTACE SKUTEČNÉHO PROVEDENÍ STAVBY

±0,000 = ÚROVEŇ PODLAHY V 1.NP

VÝŠKOVÝ SYSTÉM B.P.V.
SOUBŮRNÝ SYSTÉM S-JSK

NÁZEV AUKČNÍ	UTB – REKONSTRUKCE A MODERNIZACE UNIVERZITNÍ AULY, OBJEKT "U2"	
STADIUM	OPR. 2021	8. 11.
OPRAVA	OPR. 2021	02.10.
OPRAVA	OPR. 2021	02.10.
OPRAVA	OPR. 2021	02.10.
NÁZEV KRESBY	REZ A-A' – NOVÝ STAV	
MĚRÍTKO	1:50	D.1.1–10